


# (二) 建筑竣工图

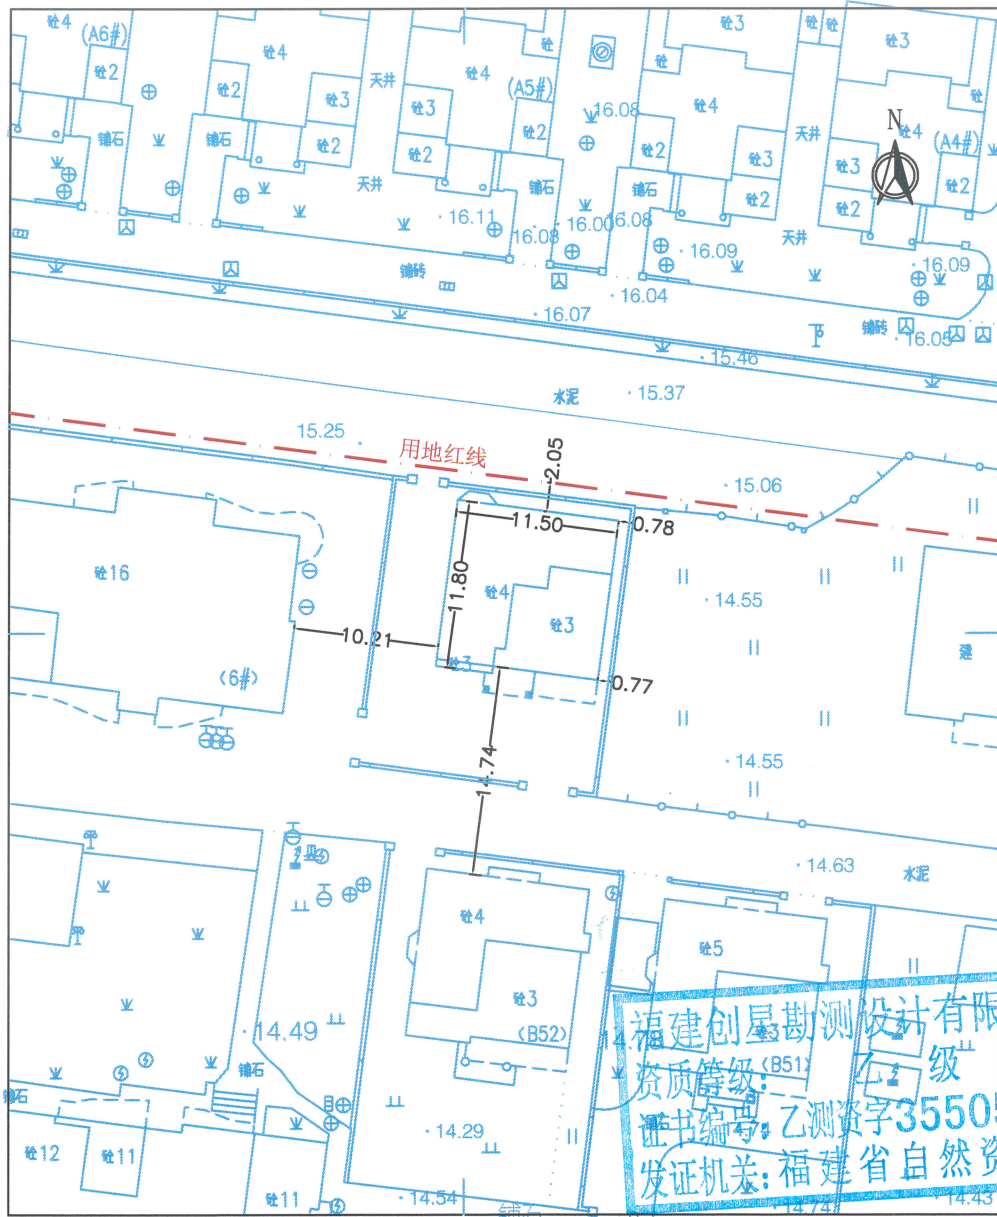

福建创星勘测设计有限公司  
 资质等级：乙级  
 证书编号：乙测资字35505572  
 发证机关：福建省自然资源厅

1:500

**项目说明：**

- 1、建设单位：福清市骏和房地产有限公司。
- 2、建设地点：阳下街道油楼村。
- 3、建筑功能：住宅。
- 4、此次申报竣工建筑：盈丰花园A2独立式住宅（林秀明）

**测量说明：**

- 2024年4月数字化制图。  
 2000国家大地坐标系。  
 2009年福州基础地理信息数据图式。

规划竣工专用章：

签字栏：

测量员

苏晓小

质检

王焕金

出图日期

2024-4-17

福建创星勘测设计有限公司福清分公司

电话：1330591708