


(二) 建筑竣工图

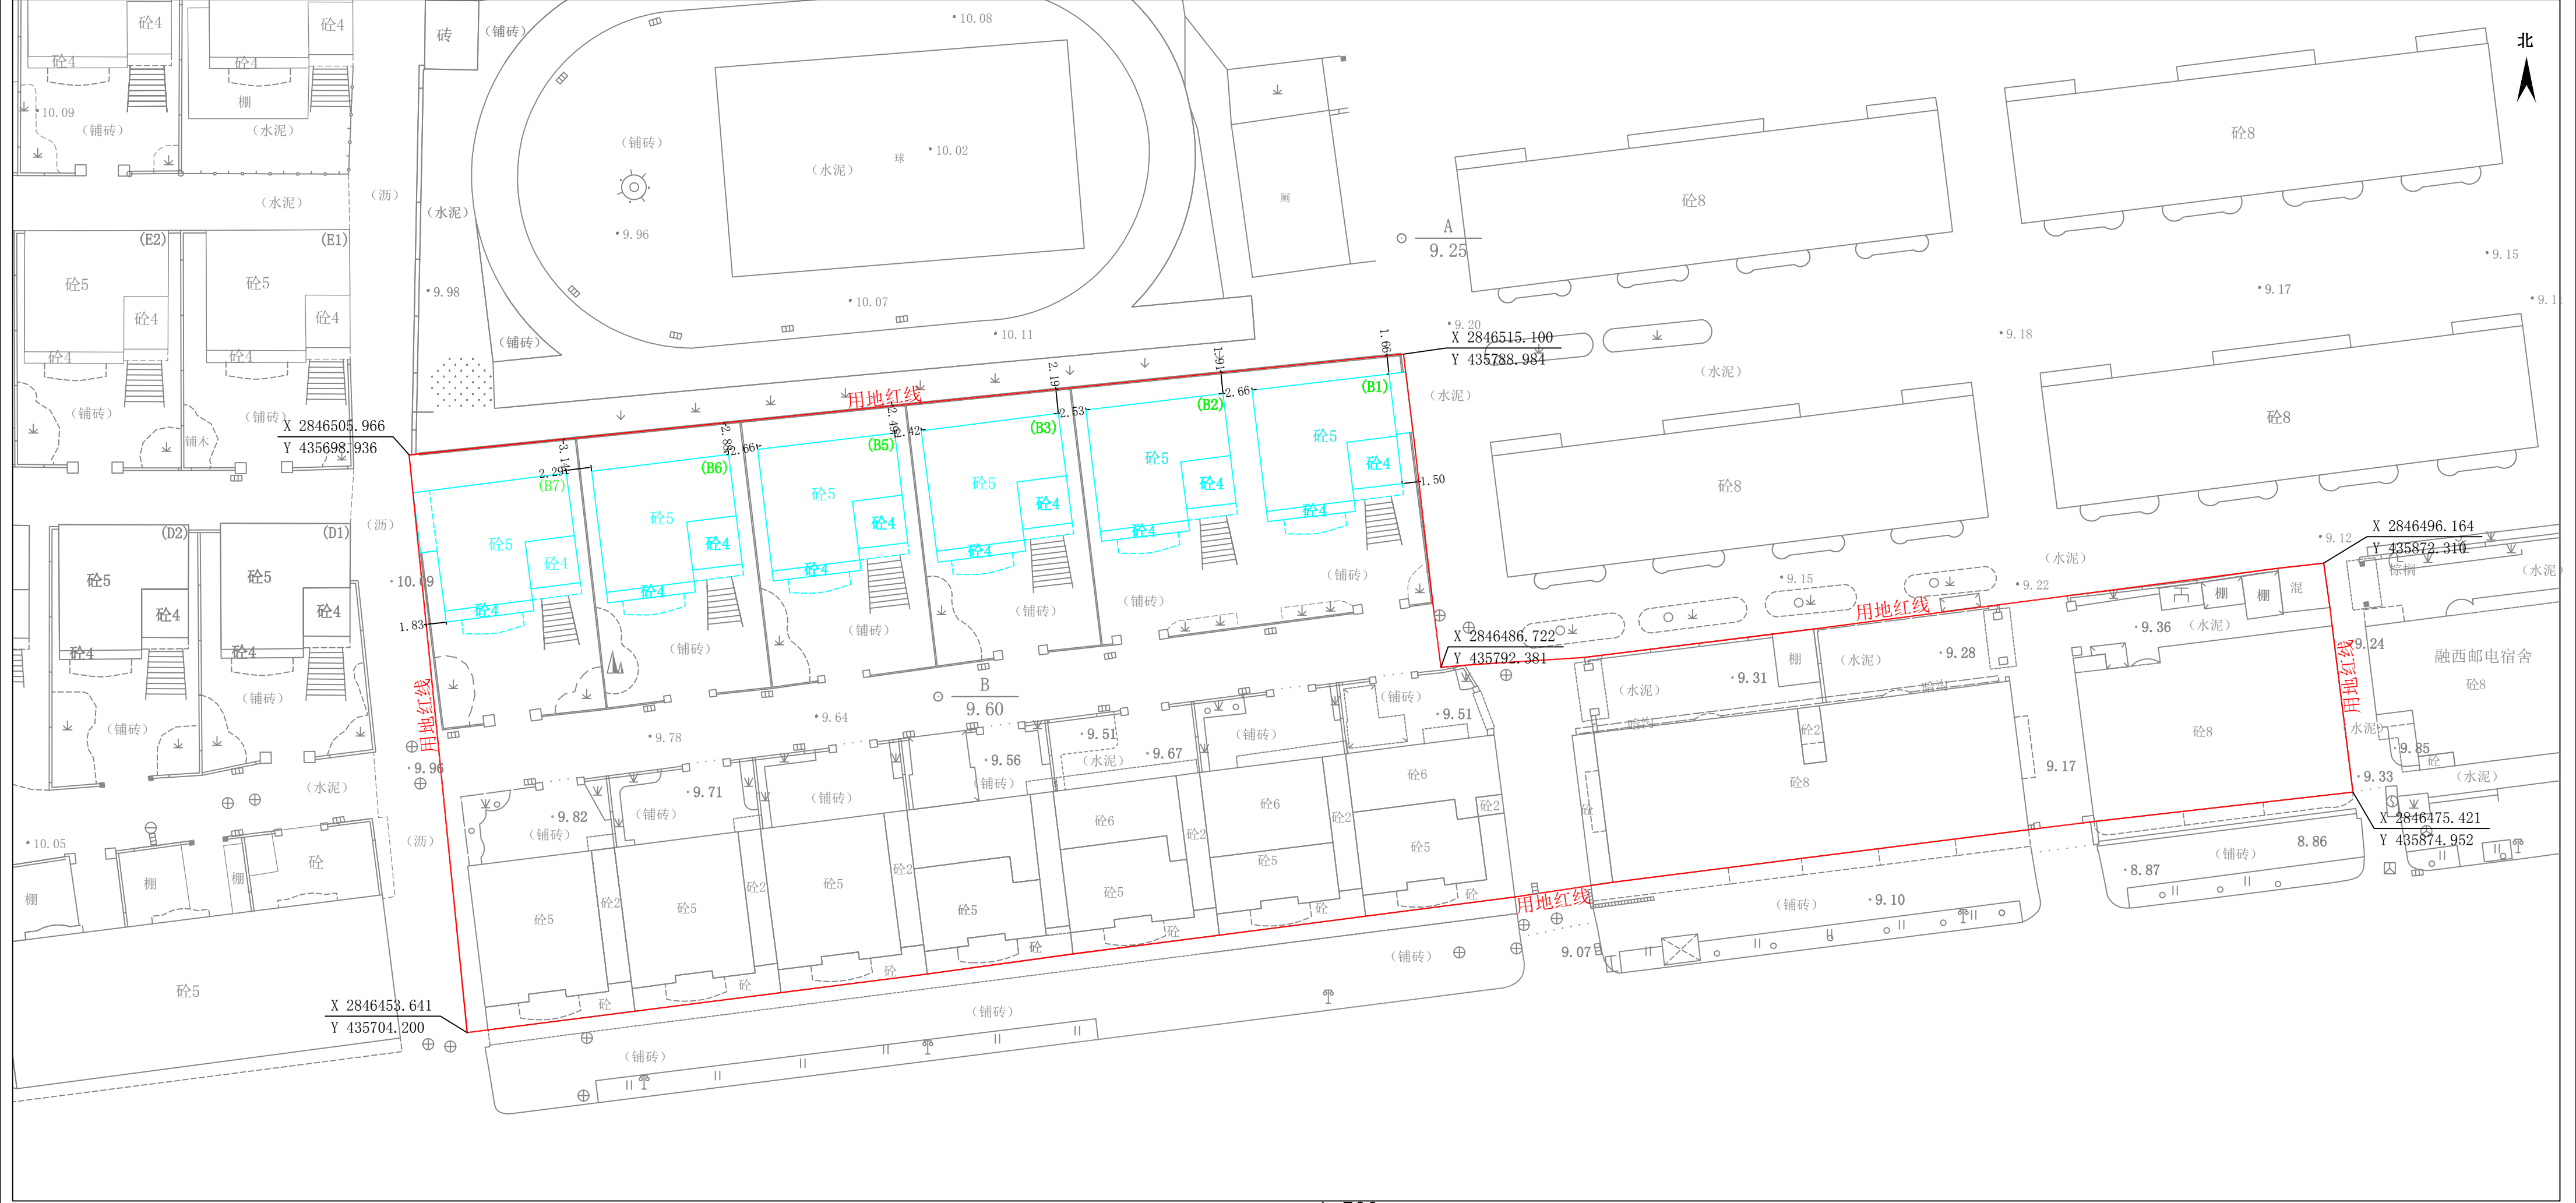

1:500

项目说明：
1、建设单位：福清市清泽花园小区业主委员会。
2、建设地点：音西街道清泽花园B号楼。
3、建筑功能：住宅。
4、此次申报竣工建筑：清泽花园B号楼。

测量说明：
2024年05月数字化制图。
1985国家高程基准。
CGCS2000坐标系统。
本次竣工测量依据：

规划竣工专用章：

签字栏：

测量员	
质 检	
出图日期	2024年05月15日
福清市融绘测绘有限公司 福清市玉屏街道玉井路石井新村6号302室 电话：15959099362 邮政编码：350300	