


(二) 建筑竣工图

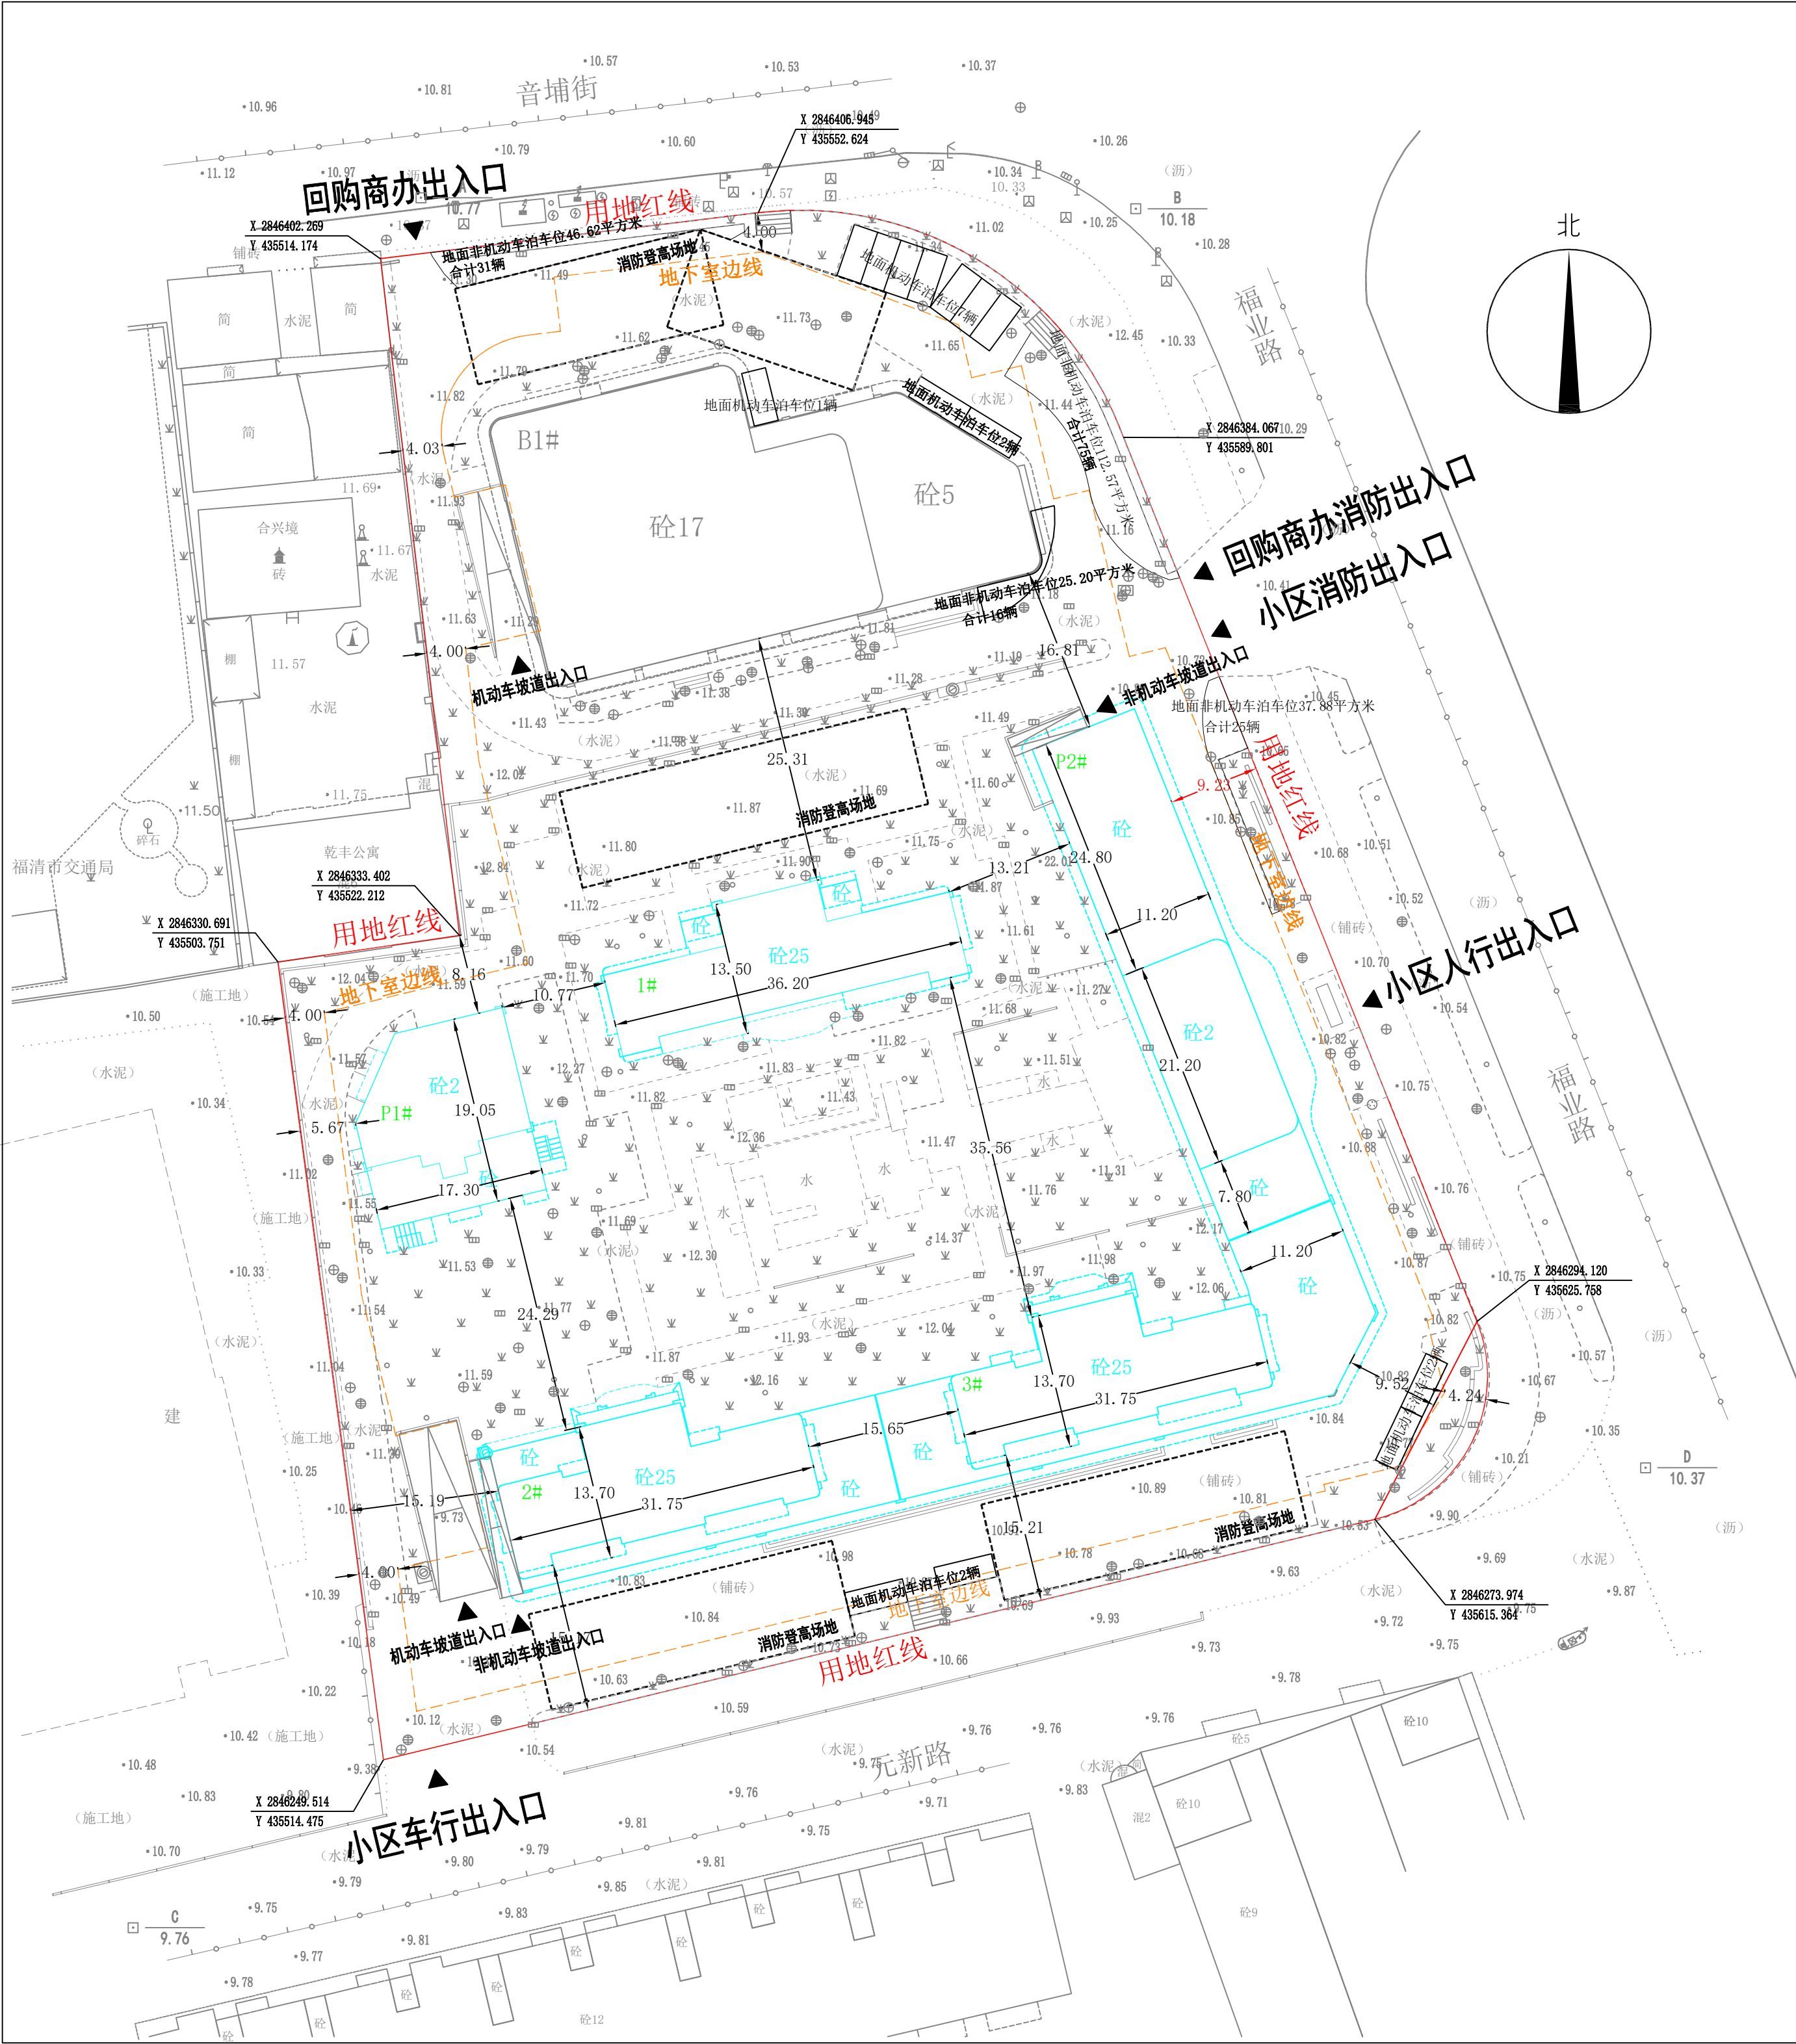

1:500

项目说明:

- 1、建设单位: 福建盛泓光置业有限公司。
- 2、建设地点: 福清市音西街道。
- 3、用地面积: 13463。
- 4、建筑功能: 商业、住宅、配套。
- 5、此次申报竣工建筑: 文府雅苑-1#、2#、3#、P1#、P2#、地下室。

2025年09月数字化测图。
2000国家大地坐标系统。
1985国家高程基准。
2009年福州基础地理信息数据图式。
本次竣工测量依据:
1、福清市城乡规划局制发的红线图。
2、福清市自然资源和规划局2023年11月9日审批的《福建盛泓光置业有限公司 文府雅苑小区项目总平图》

规划竣工专用章:

签字栏:

测量员	念宇
质 检	郭志清
出图日期	2025年9月10日

福清市融程测绘有限公司
地址: 福清市玉屏街道玉井路石井新村5号301室
电话: 18178527619