


(二) 建筑竣工图

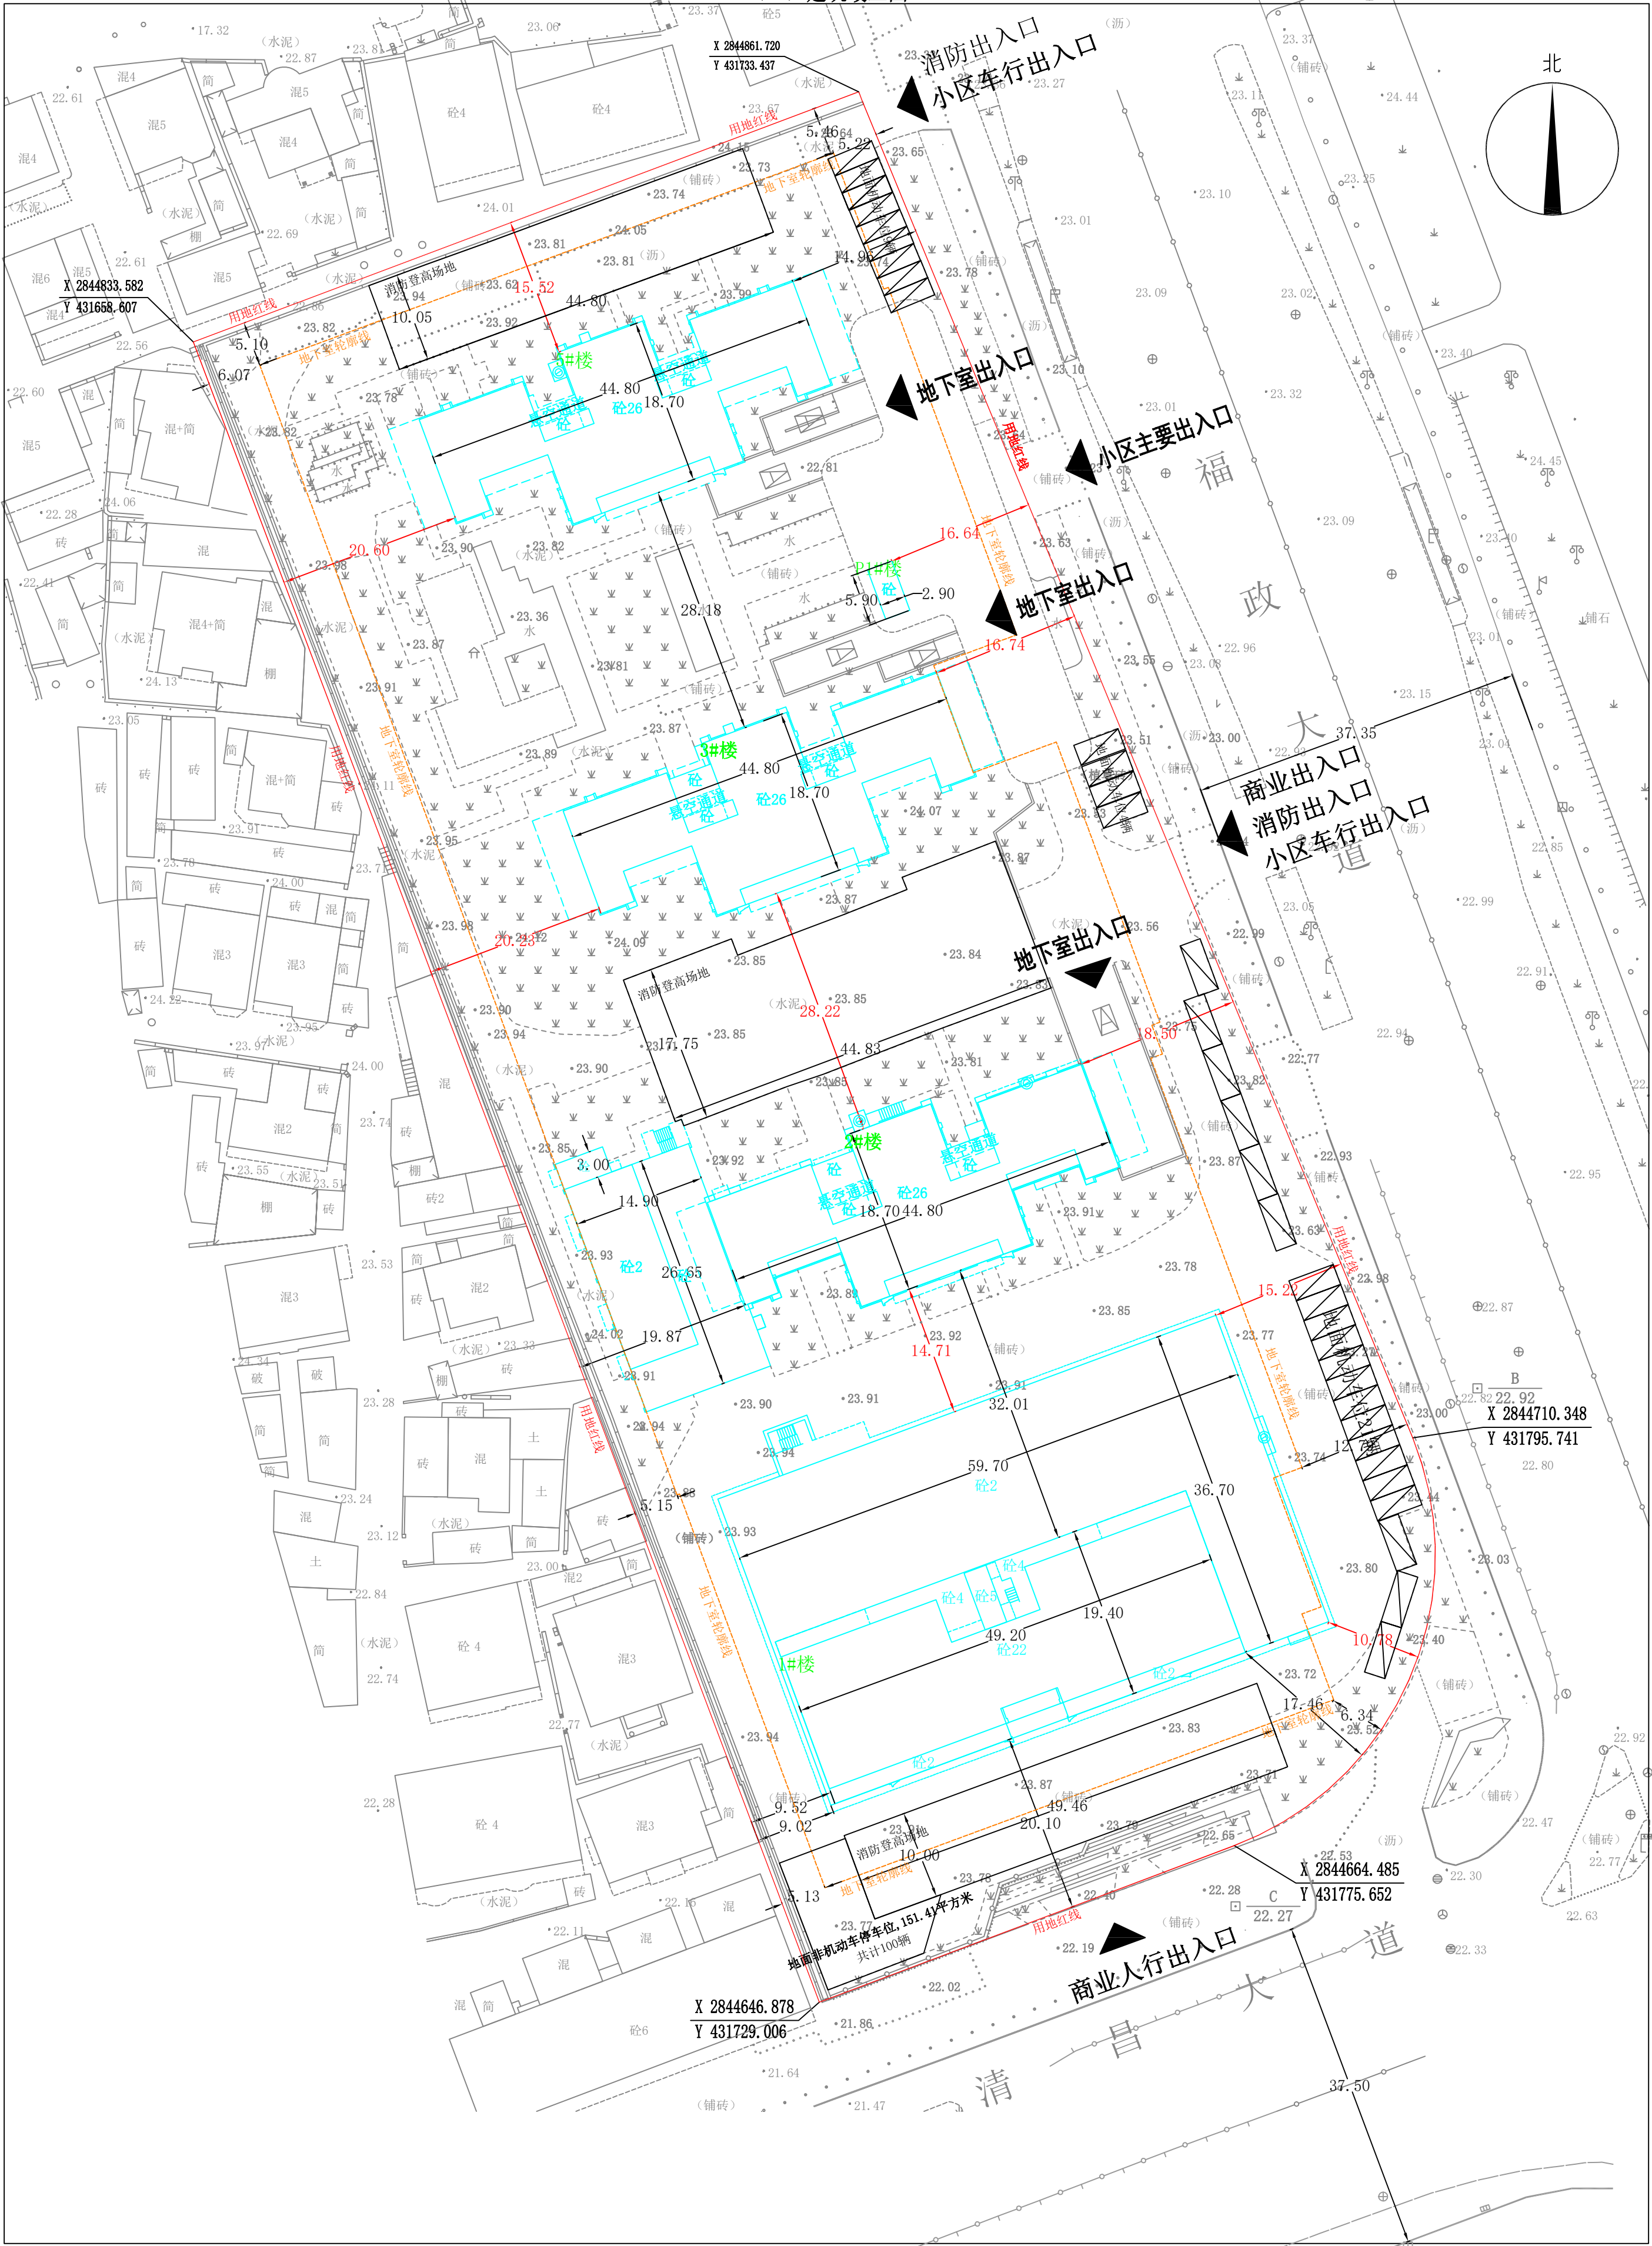

1:500

项目说明:

- 1、建设单位: 福建茂华置业有限公司。
- 2、建设地点: 福清市宏路街道。
- 3、用地面积: 16258。
- 4、建筑功能: 商业、住宅、配套。
- 5、此次申报竣工建筑: 青云颂小区-1#楼、2#楼、3#楼、5#楼、P1#楼、地下室。

测量说明:

- 2025年5月数字化测图。
2000国家大地坐标系。
1985国家高程基准。
2009年福州基础地理信息数据图式。
- 本次竣工测量依据:
- 1、福清市城乡规划局制发的红线图。
 - 2、福清市自然资源和规划局2023年12月12日审批的《福建茂华置业有限公司青云颂小区项目总平面图》。

规划竣工专用章:

签字栏:

测量员

质检

出图日期

2025年5月26日

福清市融程测绘有限公司

地址: 福清市玉屏街道玉井路石井新村5号1001室
电话: 18178527619