


(二) 建筑竣工图

北

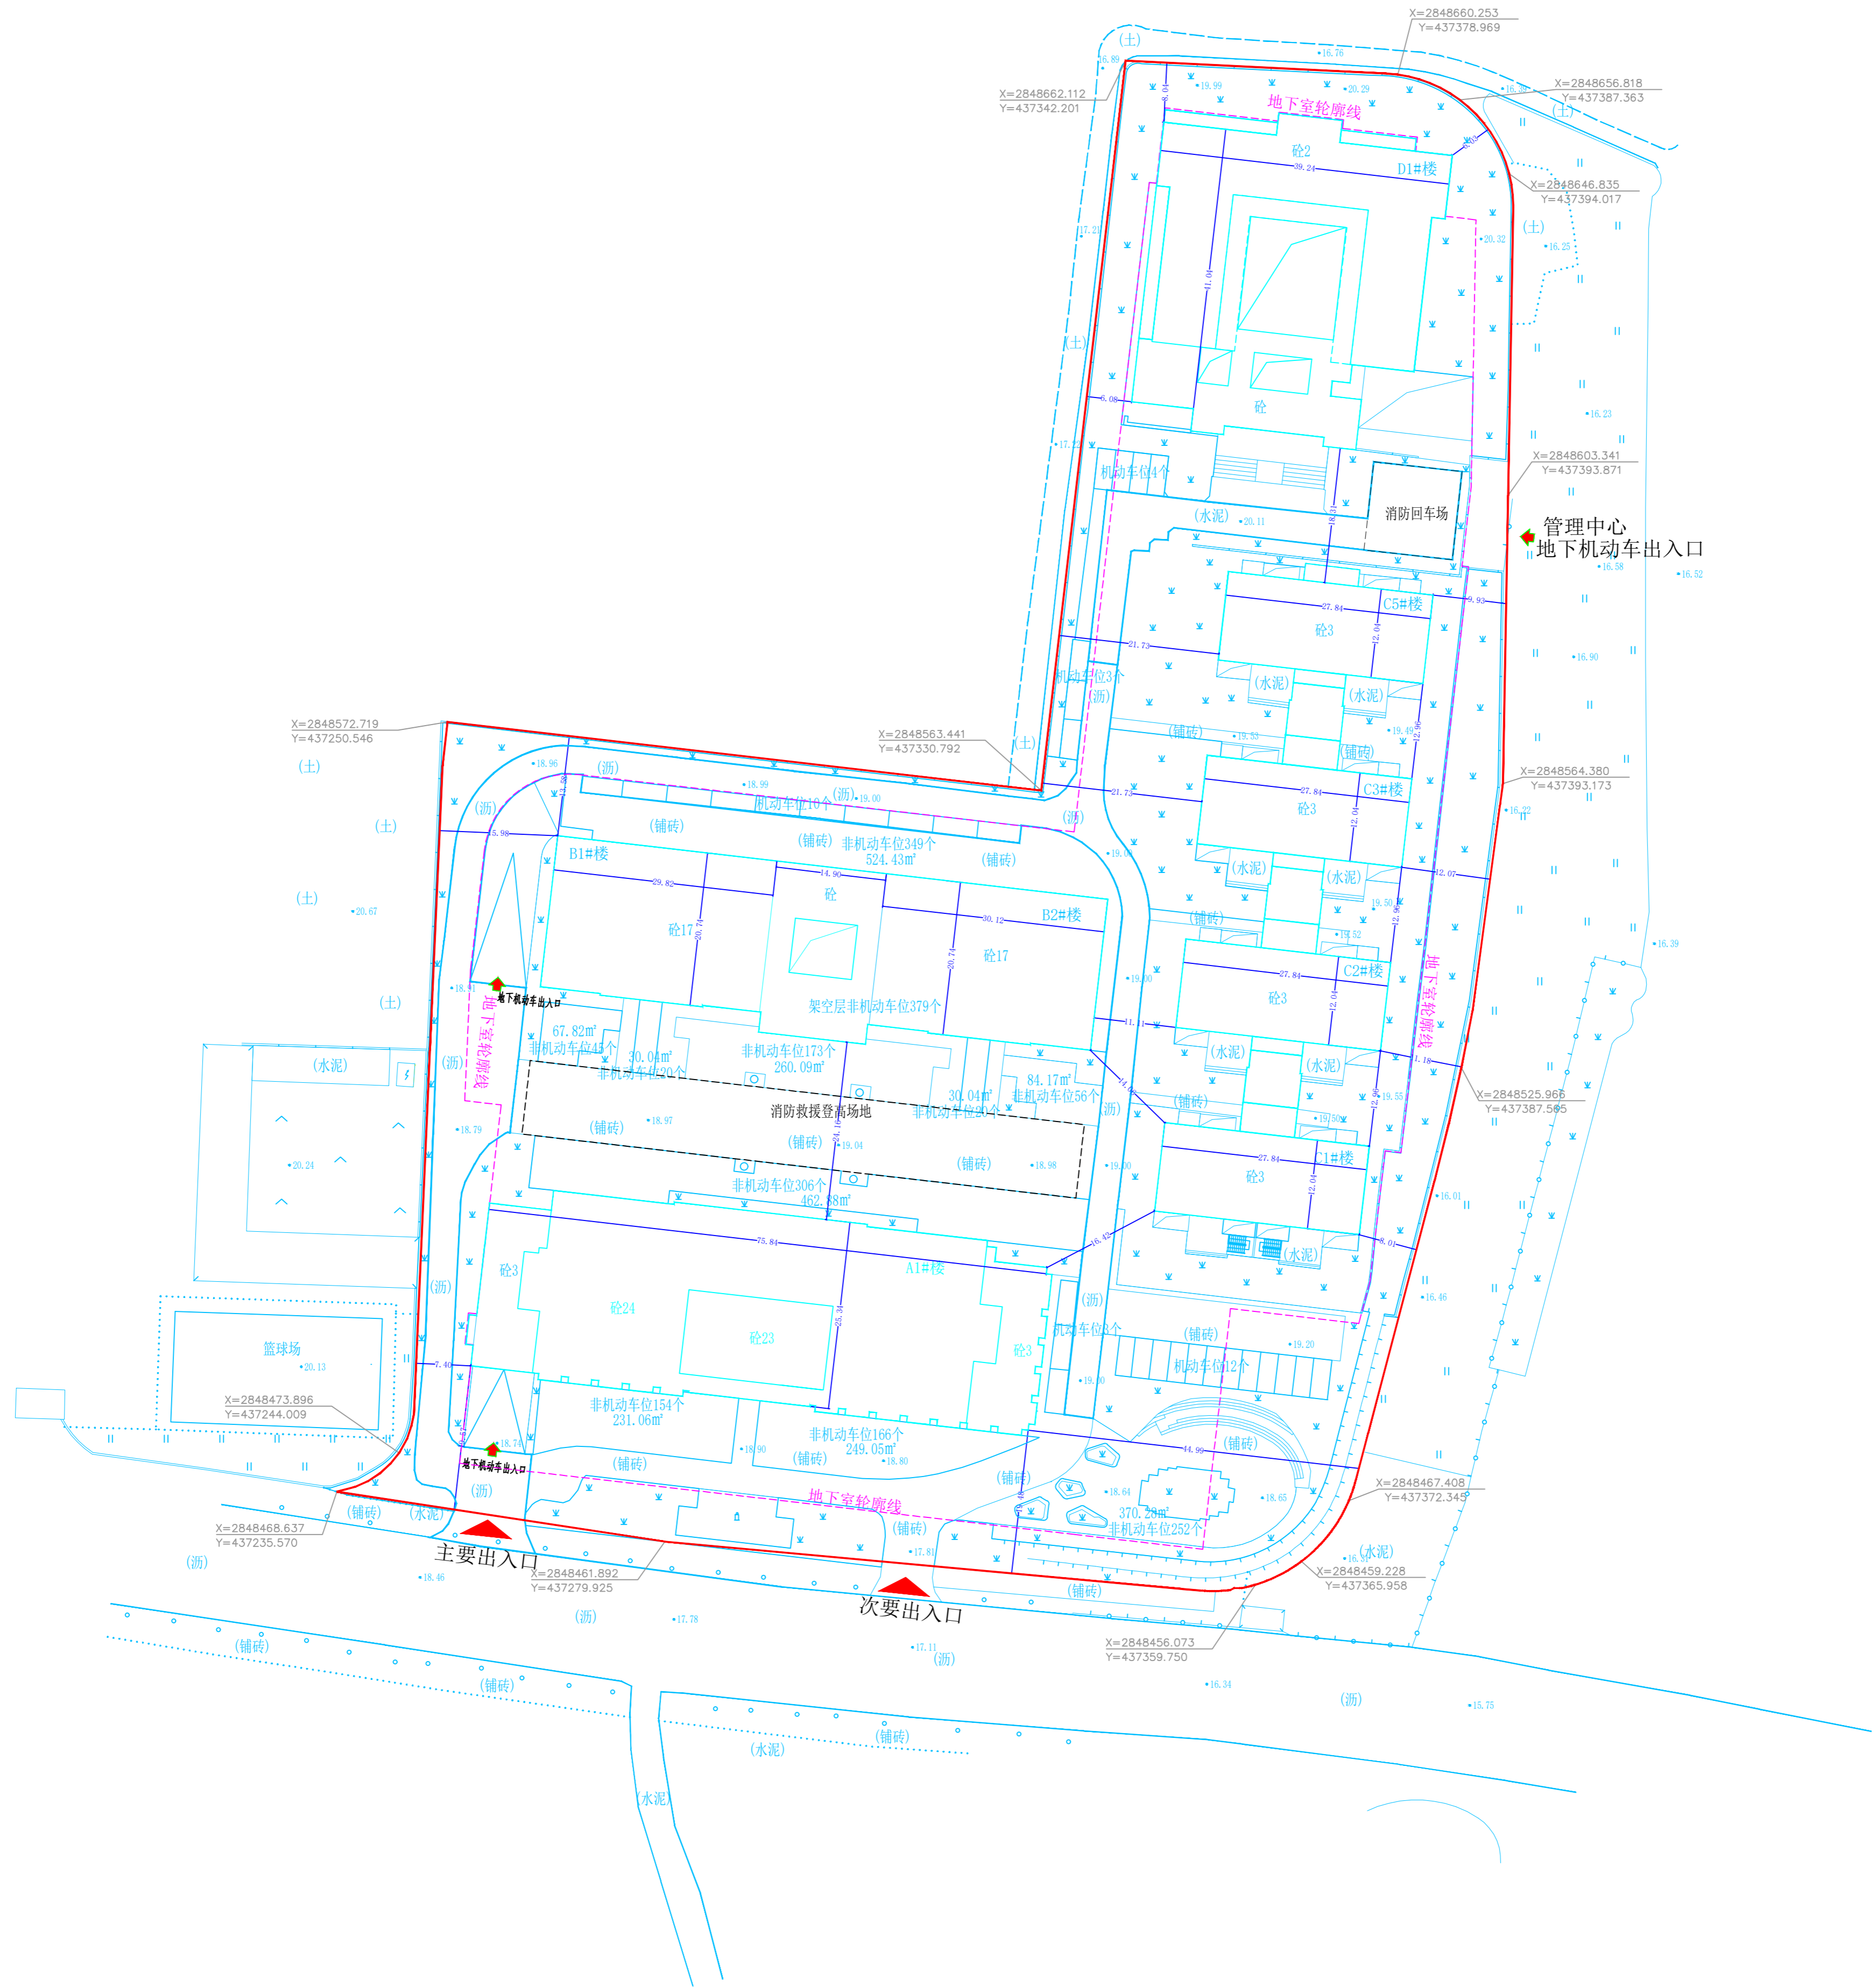

泰珑（福州）勘测设计有限公司

1:500

<p>项目说明:</p> <ol style="list-style-type: none"> 1、建设单位：威狮置业（福建）有限公司 2、建设地点：福清市阴下街道 3、用地面积：20000平方米。 4、建筑功能：办公 5、此次申报竣工建筑：A1#、B1#、B2#、C1#、C2#、C3#、C5#、D1#、地下室 	<p>测量说明:</p> <p>2026年5月数字化制图。 2000国家大地坐标系。 1985年国家高程基准。 2009年福州基础地理信息数据图式</p> <p>本次竣工测量依据： 福清市自然资源和规划局审批的总平面图</p>	<p>规划竣工专用章:</p>	<p>签字栏:</p>	<p>测量员：李华盛 绘图员：王英杰 检查员：方浩</p> <p>测量时间：2026年5月9日</p> <p>泰珑（福州）勘测设计有限公司 福清市音西街道融商大厦B座1008 电话：15059496683 网址：Email:462552250@qq.com</p>
