


(二) 建筑竣工图

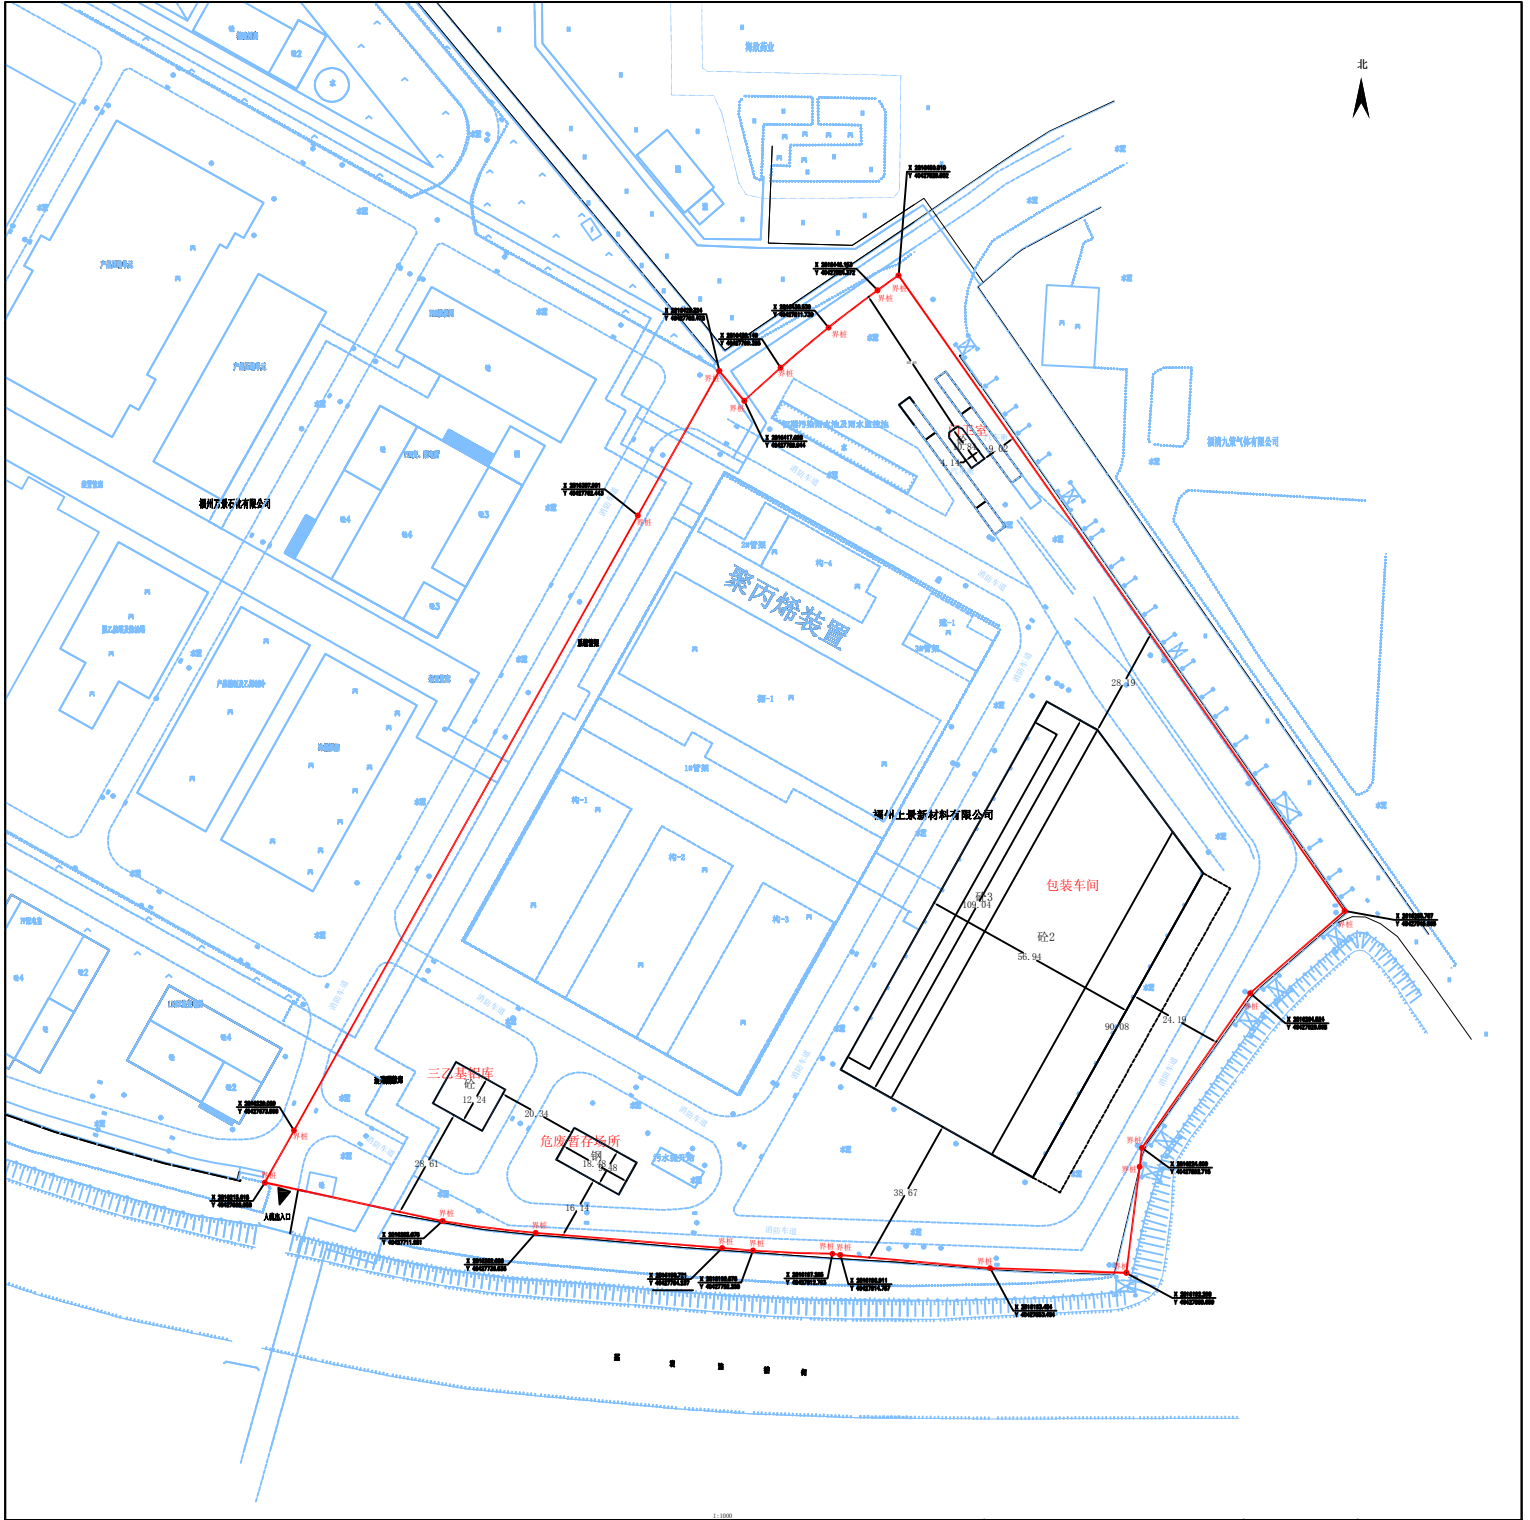

<p>项目说明:</p> <p>1、建设单位: 福州上景新材料有限公司</p> <p>2、建设地点: 福州市江阴镇</p> <p>3、用地面积: 41072平方米。</p> <p>4、建筑功能: 工业</p> <p>5、项目名称: 福州上景新材料有限公司年产高性能聚丙烯150万吨</p> <p>6、此次申报竣工建筑: 整区</p>	<p>测量说明:</p> <p>2025年08月数字化制图。</p> <p>2000国家大地坐标系。</p> <p>1985国家高程基准, 等高距为1米。</p> <p>2009年福州基础地理信息数据图式。</p> <p>本次竣工测量依据:</p> <p>《总平面图》</p>	<p>规划竣工专用章:</p>	<p>签字栏:</p>	<p>测量员</p>	
				<p>质 检</p>	
				<p>测量日期</p>	<p>2025-08-27</p>
				<p>福州市多纬测绘咨询有限公司</p> <p>福州市福人大道融商大厦B座19层08单元</p> <p>电话: 0591-86518862</p> <p>网址: Email: dwch8888@126.com</p>	